



1 A棟一層平面圖 S=1:100

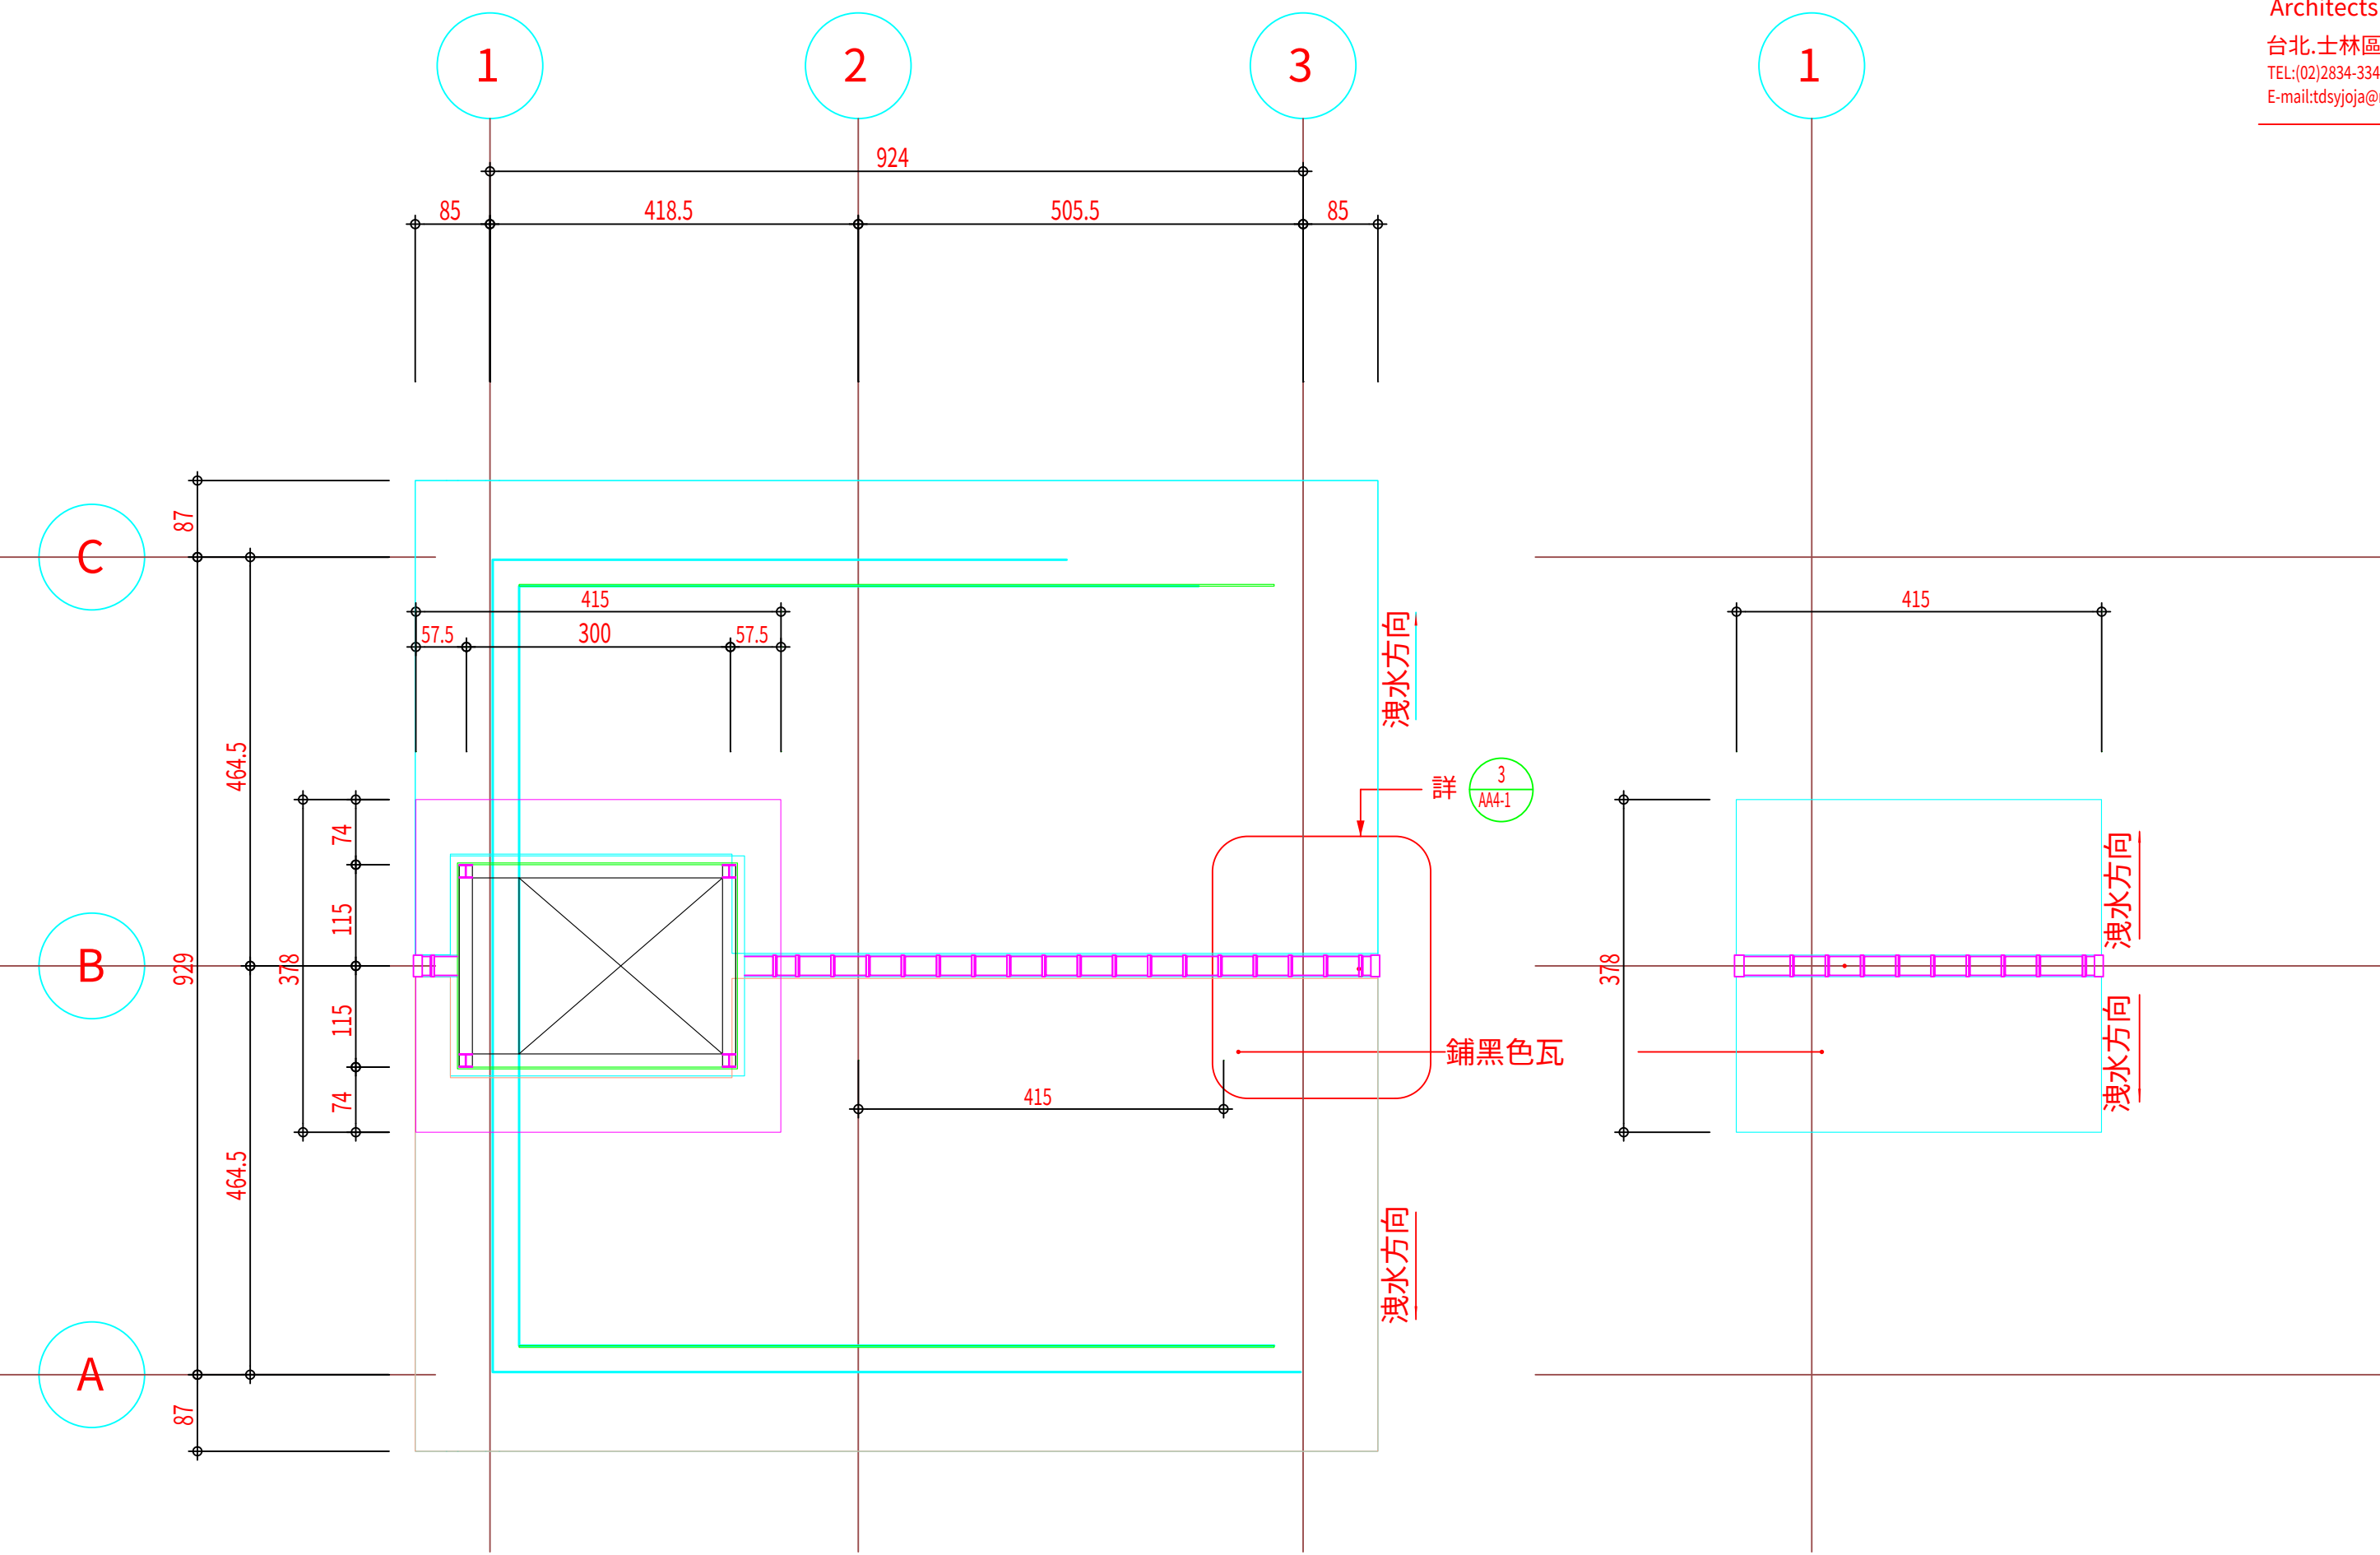

2 A棟屋頂層平面圖 S=1:100

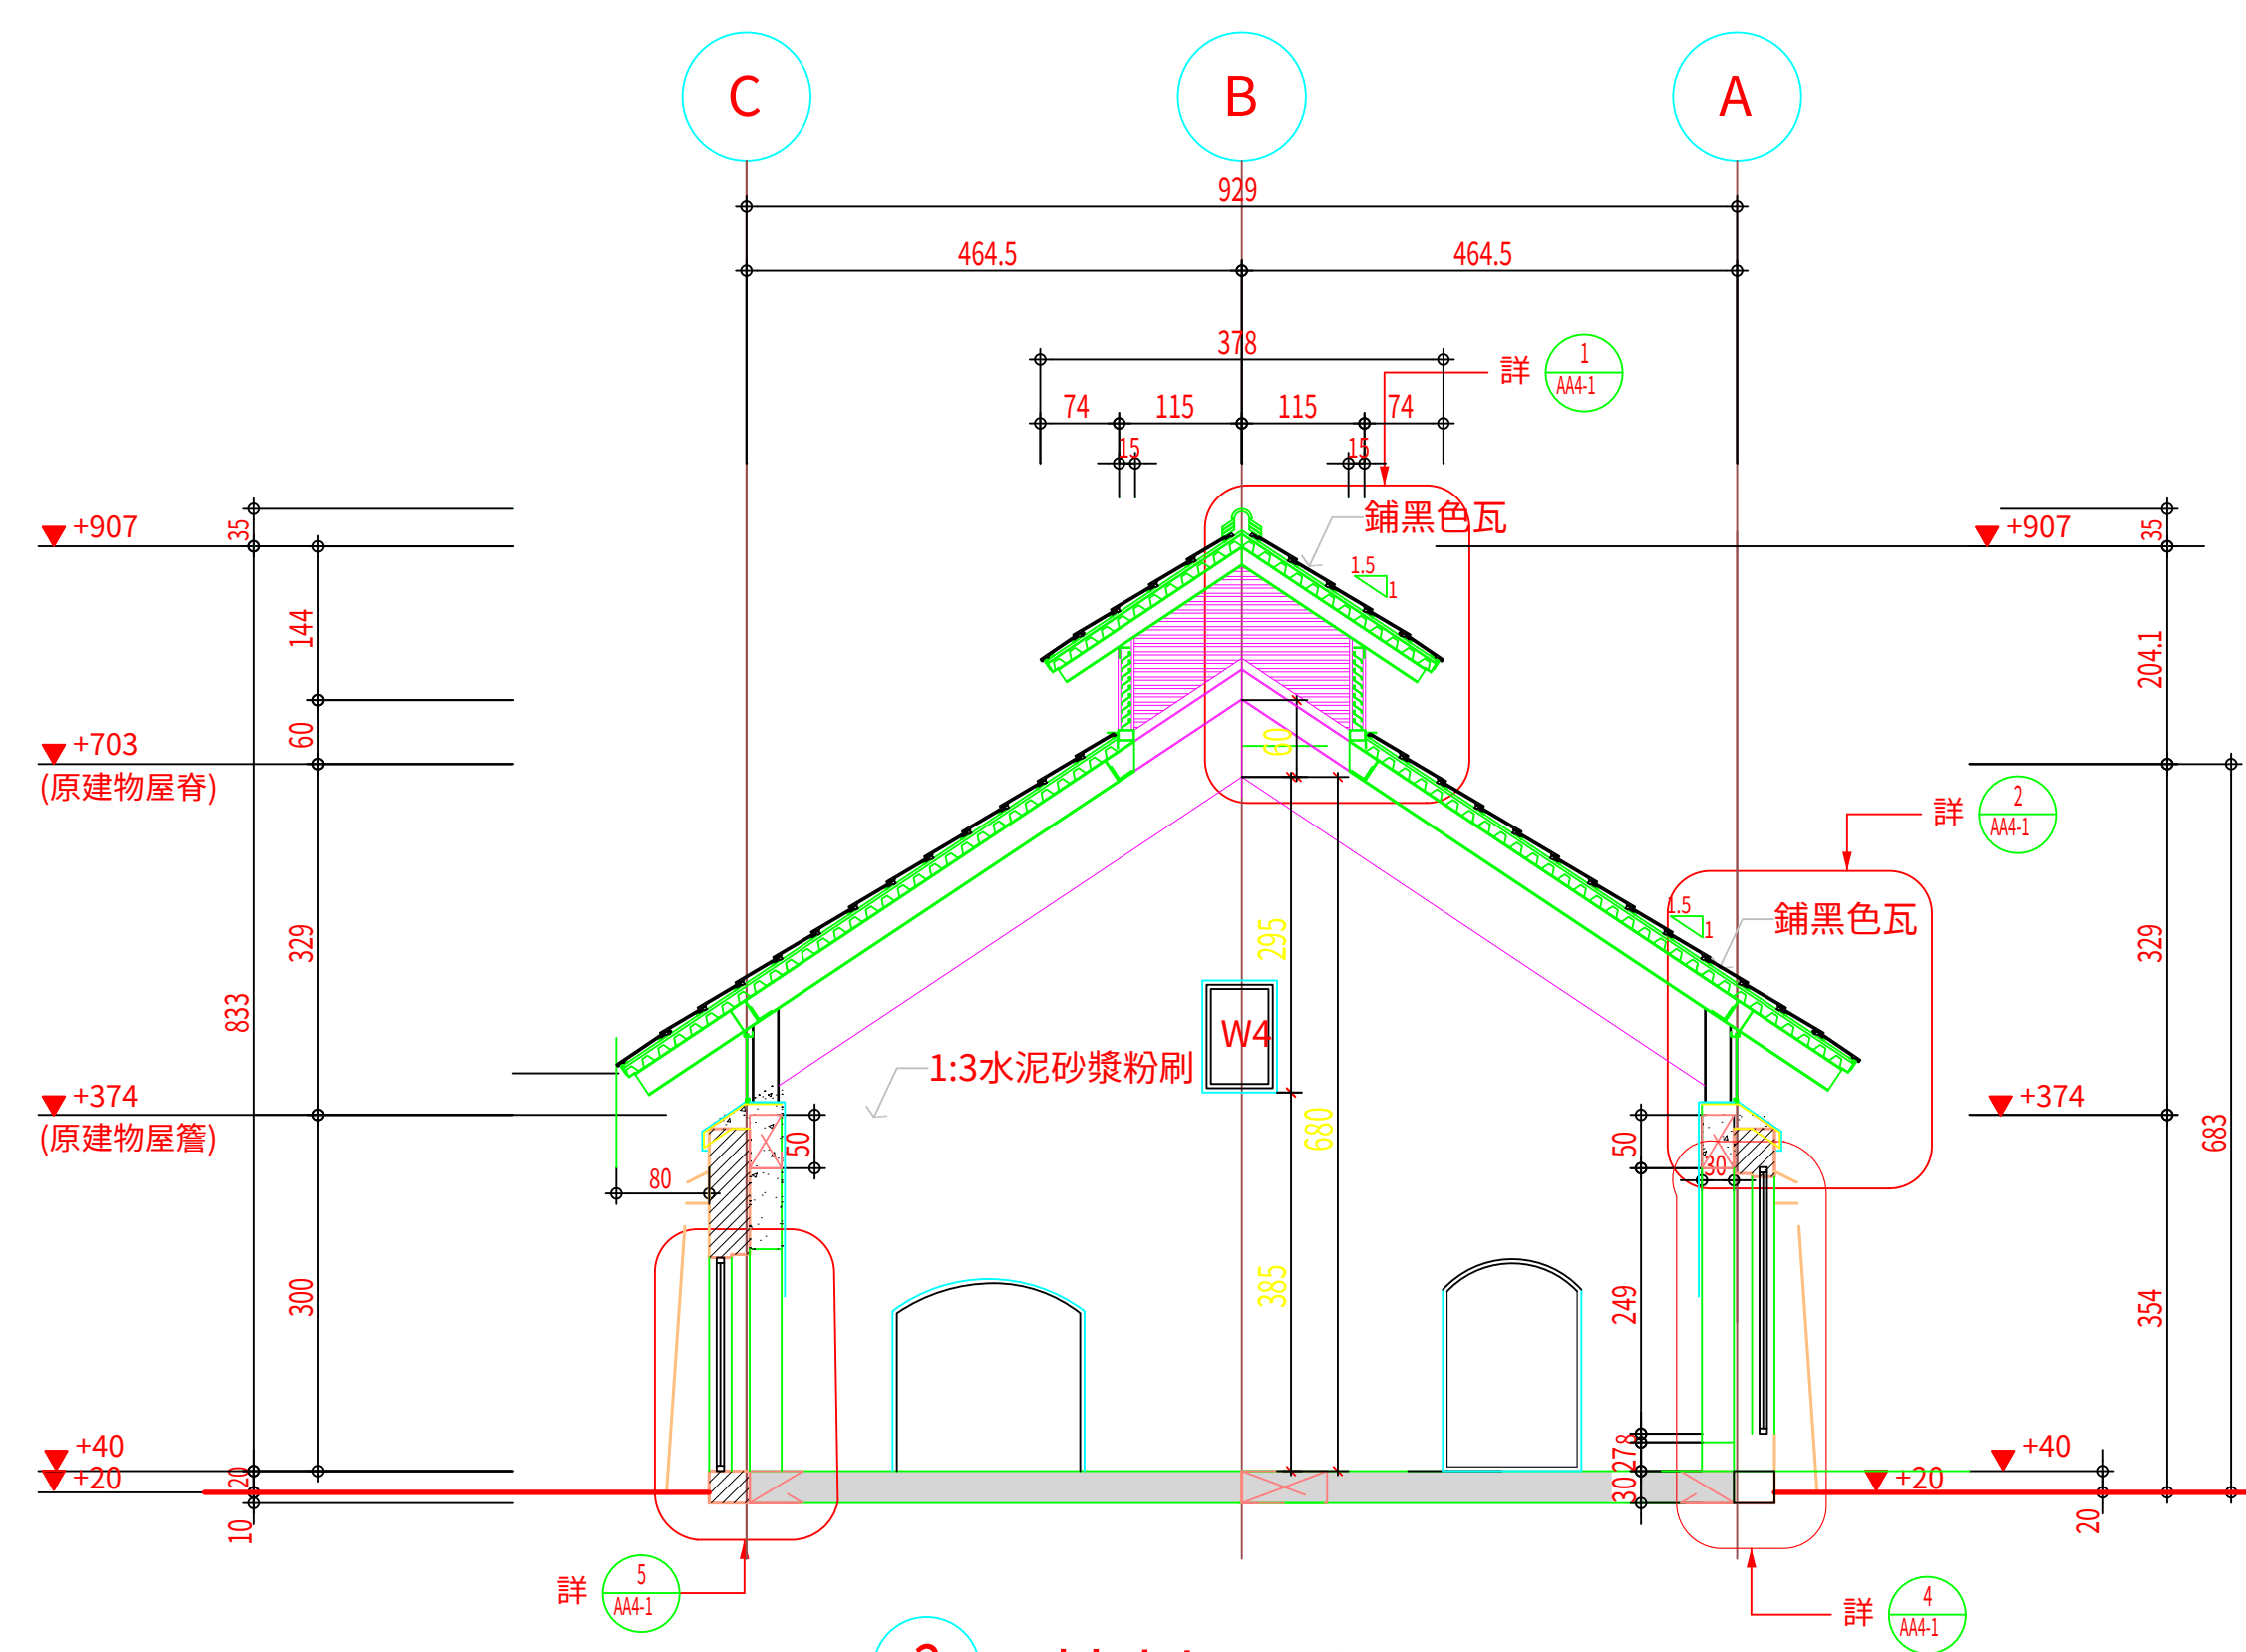

3 A棟剖面圖 S=1:100

竣工圖	簽名
建築師	
設計師	
監工	

電影主題公園

圖名:
Drawing name:
A棟一層平面圖
屋頂層平面圖
剖面圖

Scale: 1/100
圖號:
Drawing no.

AA2-1

Date: 2002/12/06
File: 電影主題公園施工圖/A棟/AA2-1